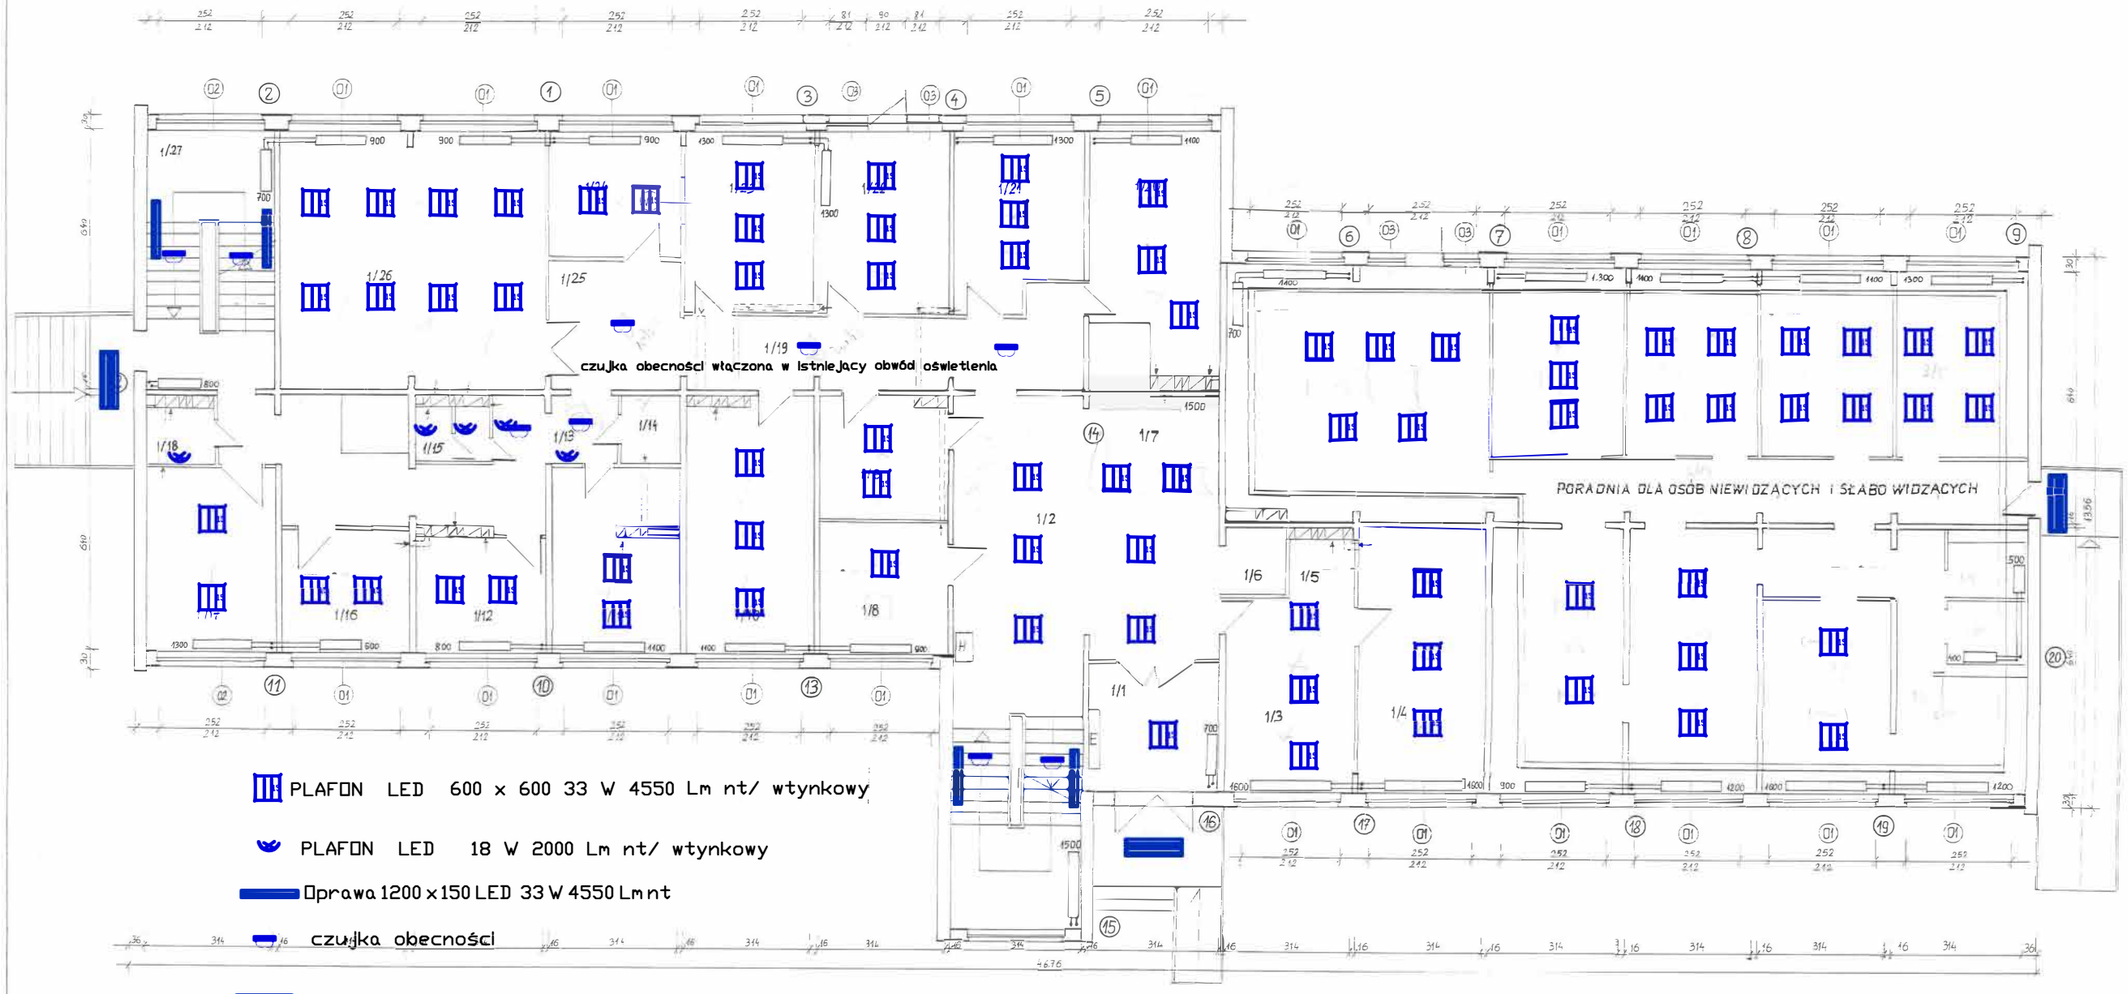

Nr	Nazwa pomieszczenia	Posadzka	m²
1/1	Przedsionek	Lastrico	9,42
1/2	Hall	Lastrico	33,30
1/3	Pokój administracyjny	Tarkett	14,53
1/4	Kierownik ośrod....	Tarkett	20,10
1/5	Aneks kuchenny	Tarkett	2,45
1/6	Szatnia	Tarkett	2,91
1/7	Rejestracja	Tarkett	7,92
1/8	Pokój pracowników socjalnych	Tarkett	9,90
1/9	Zabiecze rejestracji	Tarkett	9,50
1/10	Sala spotkań	Tarkett	19,40
1/11	Gabinet	Tarkett	13,90
1/12	Pokój gościnny	Tarkett	8,70
1/13	Komunikacja	Tarkett	19,91
1/14	Szatnia	Tarkett	2,53
1/15	WC	Gress	2,30
1/16	Gabinet	Tarkett	9,30
1/17	Gabinet	Tarkett	14,50
1/18	Magazyn	Lastrico	2,30
1/19	Komunikacja	Tarkett	16,42
1/20	Gabinet	Tarkett	16,80
1/21	Pokój zabiegowy	Tarkett	13,29
1/22	Gabinet	Tarkett	14,80
1/23	Gabinet	Tarkett	14,80
1/24	Saloniik	Tarkett	10,01
1/25	Punkt pielęgniarski	Tarkett	2,70
1/26	Sala terapii grupowej	Tarkett	40,95
1/27	Klatka schodowa	Lastrico	18,90

UWAGI:

1. Oprawy montowac w miarę mozliwosci w miejcu poprzedniej lokalizacji
2. W razie potrzeby wykonac przedłużenie instalacji poprez lutowanie i izolacje termokurczliwą
3. Stosowac przewody YDY 3 x 1,5
4. W korytarzach czujki obecności włączyć w istniejące obwody oświetleniowe (oprawy istniejące)
5. Wykonac wyprawki malarskie po pracach elektrycznych

Biuro Handlowo-Usługowe

TEMAT	Dokumentacja powykonawcza
BRANŻA	Instalacje o.o.
OBIEKT	Ośrodek Zdrowia Psych.
ADRES	Poznań Kosmonautów 110
INWESTOR	Ośrodek Zdrowia Psychicznego
AUTOR	mgr inż. Stefan Sosiński

INWESTOR		
ZADANIE	Termomodernizacja BudynkuPoznańskiego Ośrodka Zdrowia Psychicznego w Poznaniu	
LOKALIZACJA	Poznań os. Kosmonautów 110	
NAZWA OBIEKTU	Poznański Ośrodek Zdrowia Psychicznego w Poznaniu	Data
OPRACOWANIE	Przemysław Walter upr 7131/32112/PW/02 mgr inż. Wojciech Podwójski upr 285/76/Pw	05. 2017 Skala 1 : 150
RYSUNEK	Rzut parteru: wymiana punktów świetlnych	nr rys. 4